

Klarspülstand
FW + CTH 150/min.

Spülstand 1
RW 1200/min.

ERW_Waschstand_Pendolino
RW 50/min.

EBW_Waschstand_Pendolino_oben+Schürzenbürste
RW 60/min.

Slimwaschanlage ESTW 200-FB
Frontbürste: FW 10/min. + RM
Seitenbürste: FW 17/min. + RM
ESTW_Waschen
Frontbürste: RW 30/min.
Seitenbürste: RW 60/min.

wand-spoelinstallatie links
boog t.b.v.oxaalzuur 2%

EBW_Emreißband_Pendolino_unten+Dachbürste
FW + RM 17/min.


EBW_Emreißband_Pendolino_oben+Schürzenbürste
FW + RM 13/min.
wand-spoelinstallatie rechts

Lockeuhl-Axorwartummel
RW 300/min. , max. 60°C

boog t.b.v. oxaalzuur 2%
Insektensprühstand
FW + RM 30/min.

Auffangsystem 2

Auffangsystem 1

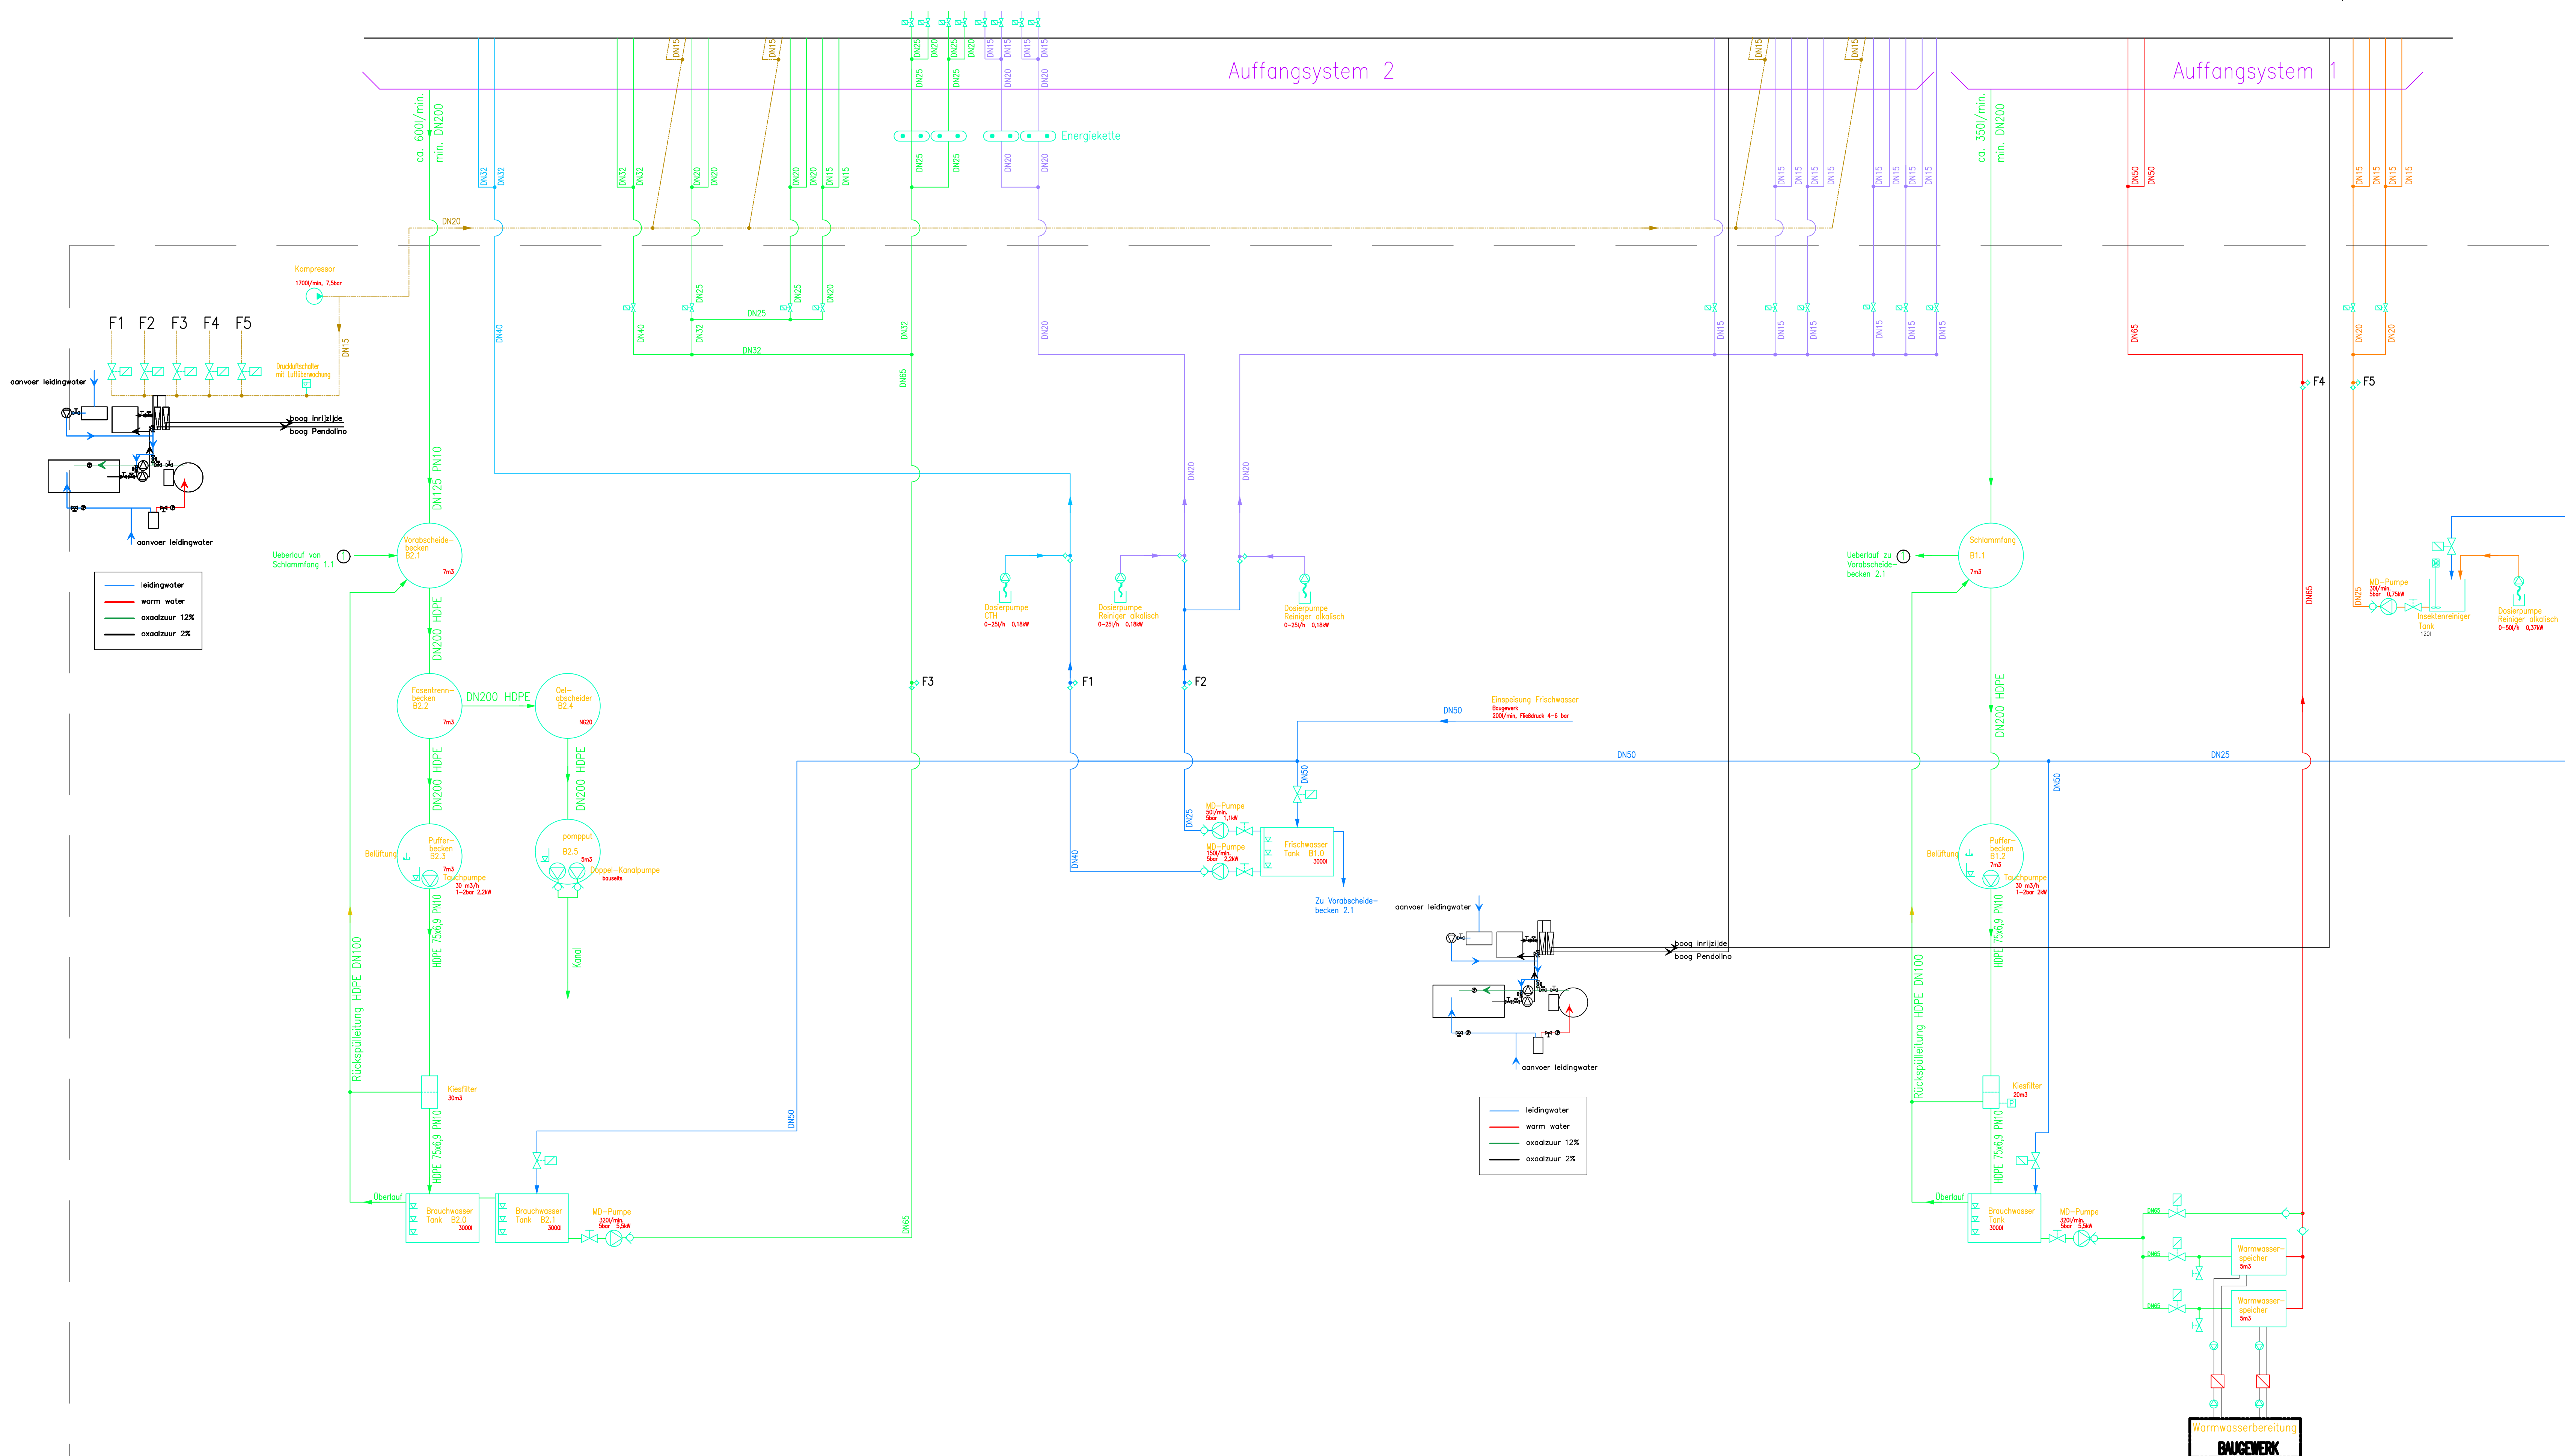

ter controle: aanvulling Eenzet Carwash BV
datum: 18-04-2018
gew. datum: 29-10-2020

- FW = Frischwasser
- FW = Fresh water
- RW = Recyclingwasser
- RW = Recycling water
- RM = Reinigungsmittel alkalisch
- RM = Detergent alkaline
- CTH = Chemische Trocknungshilfe
- CTH = Chemical drying agent
- WARG = Wasserauffangsystem
- WARG = Water collecting system

- Insektensprühstand
- Chemical insect agent
- Vorkuehlen / Vorwuermen
- Pre-cooling / Pre-heating
- Frischwasser
- Fresh water
- Frischwasser + Reinigungsmittel
- Fresh water + detergent
- Frischwasser + chemische Trocknungshilfe
- Fresh water + chemical drying agent
- Recyclingwasser
- Recycling water
- Enkueimung / Legionella
- Sterilization / Legionella
- Druckluft
- Compressed air

as-built
as-built

bhb		Wasschaltanlagen-Vertriebs GmbH Zentrum 10 D-57271 Heimbach Tel. 02721 9090-0 Fax 02721 9090-20 Email: info@wasschaltanlagen.de		Abgabetoleranzen DIN ISO 2768-m-K Tolerierung DIN ISO 8015		Hubboeg Zeichnungs-Nr. B5.0301-W00/5		Werkstoff n. DIN	
09.03.05	aro	aro	5						
09.11.04	aro	aro	4						
02.09.04	aro	aro	3						
16.07.04	aro	aro	2						
15.02.03	aro	aro	1						
12.01.03	aro	aro	0						
Datum		Gezeichnet	Geprüft	Name	per	Proj.	Erstellt	Erst durch	Wasserschema
									Proj.: Nedtrain Endhoven
									Maßstab: / - / Format: DIN A0 Blatt 01 Blz. 01

MASCHINENTECHNIK IN TECHNIKRÄUMEN

Wasseraufbereitung
BAUWERK

Diese Zeichnung ist Eigentum der bhb. Nachdruck, Verbreitung oder Kopieren ohne schriftliche Genehmigung ist ausdrücklich untersagt.
 This drawing is property of bhb. Reproduction or transmission to third parties is expressly prohibited without written approval.